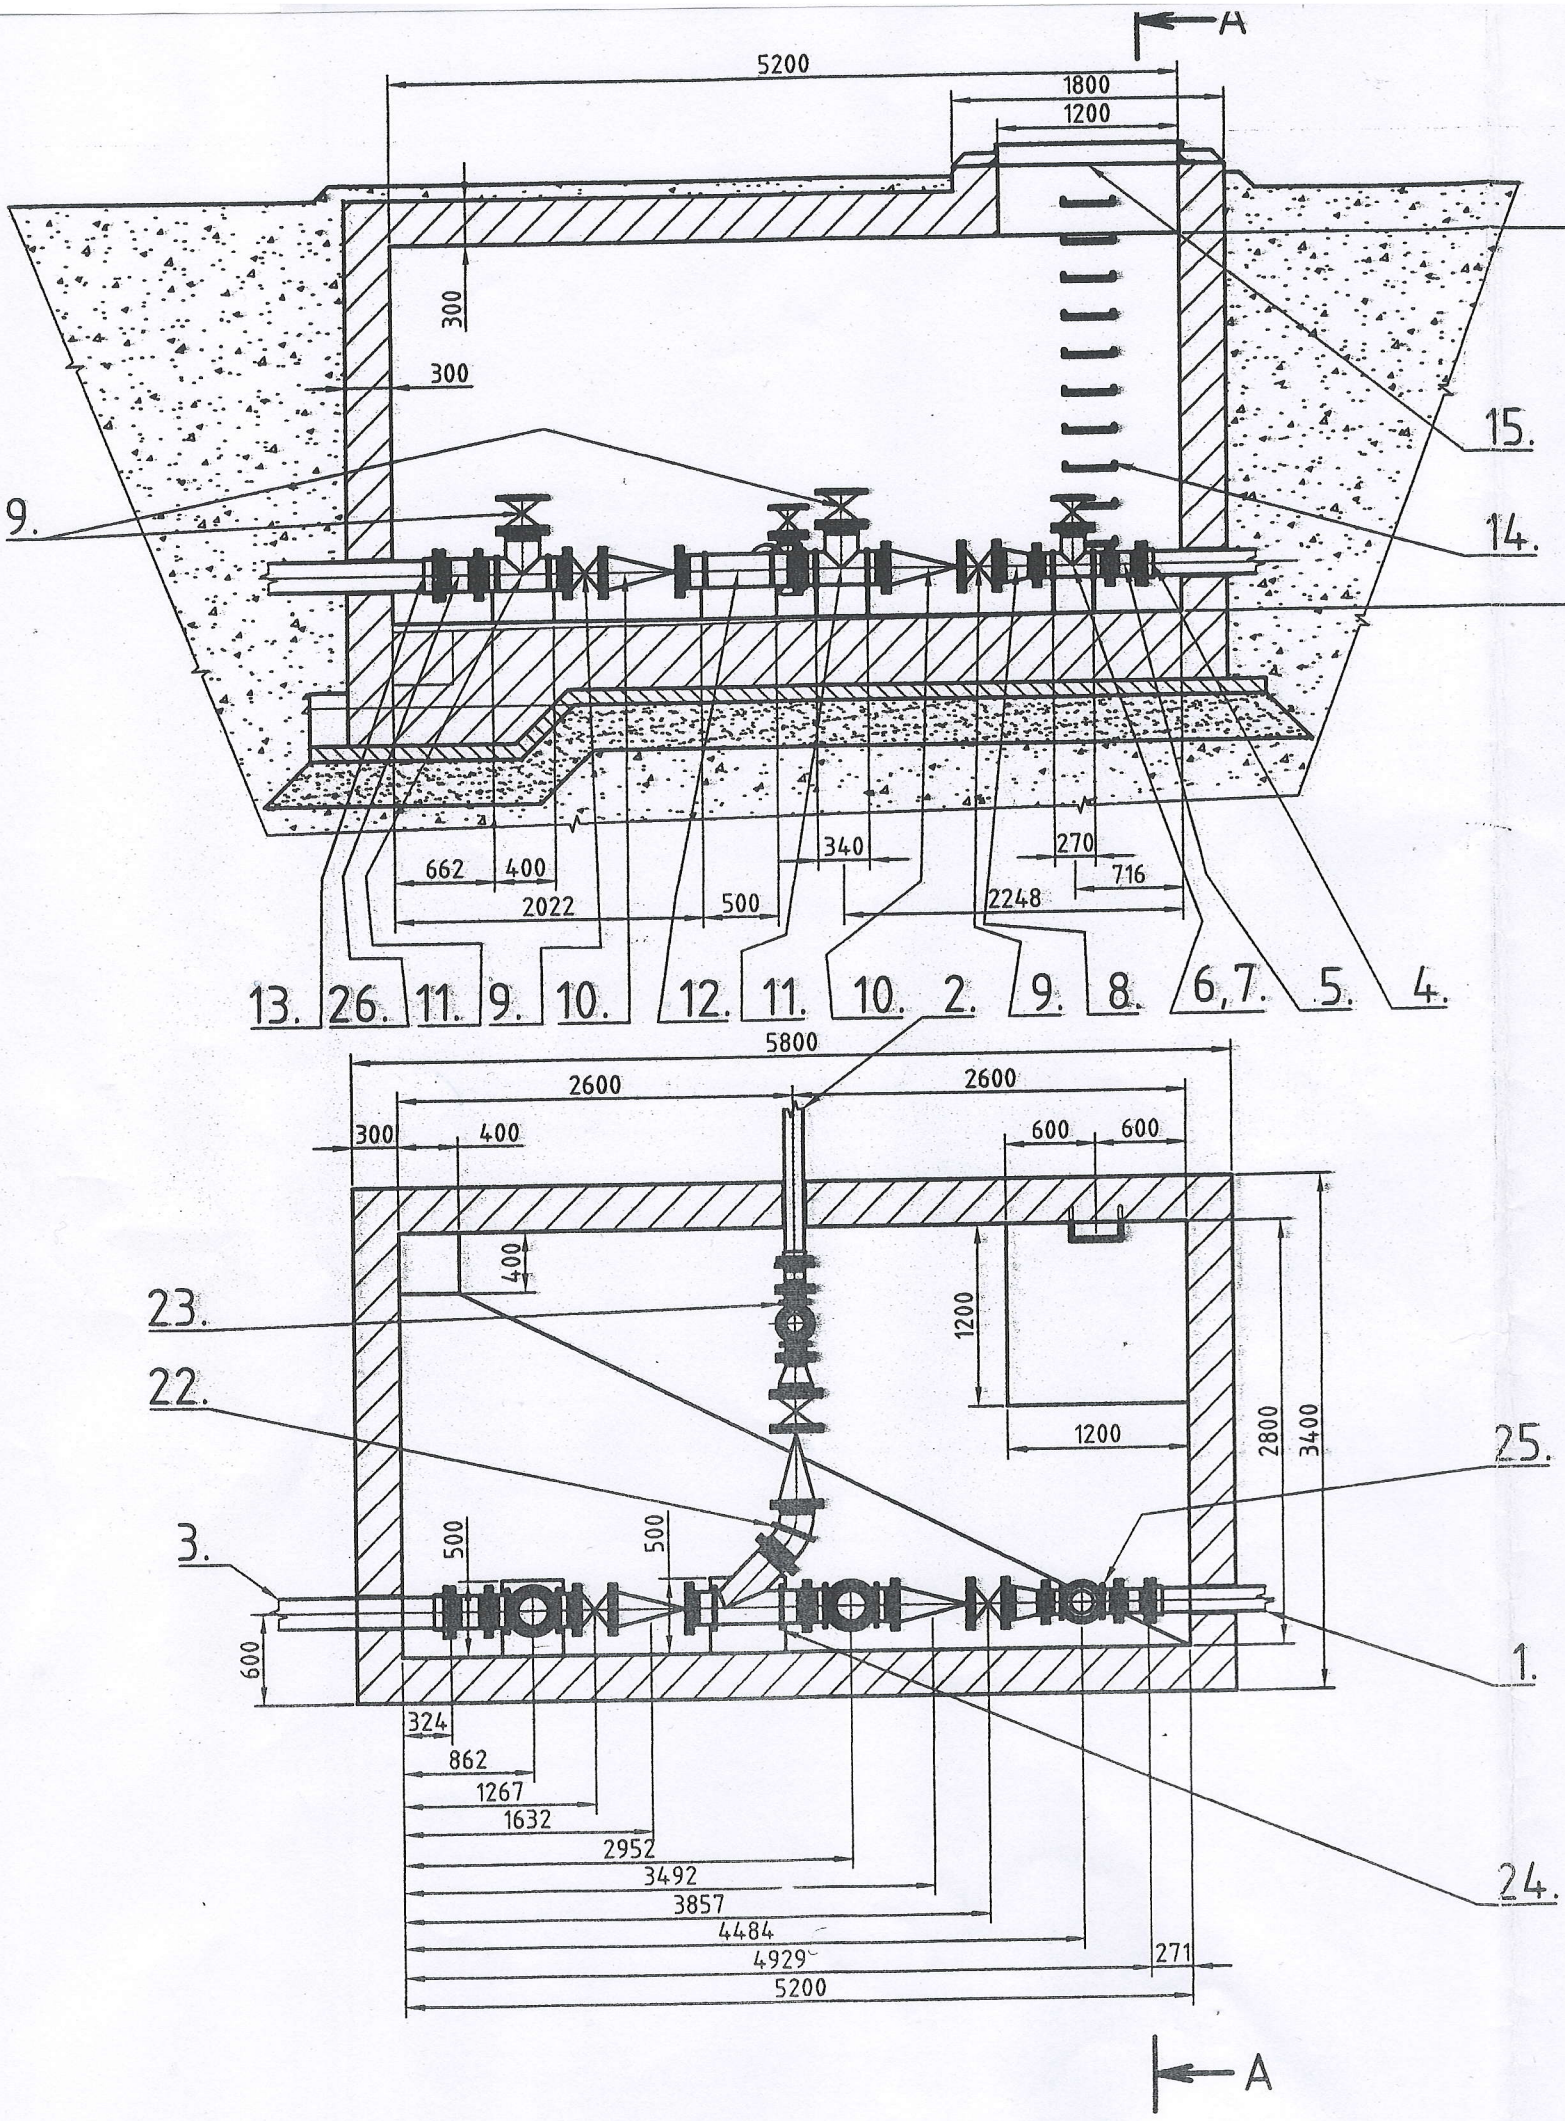
A
5200
1800
1200
300
300
15.
9.
14.
662
400
2022
500
340
270
716
2248
13.
26.
11.
9.
10.
12.
11.
10.
2.
9.
8.
6,7.
5.
4.
5800
2600
2600
300
400
600
600
400
1200
23.
22.
1200
2800
3400
25.
3.
500
500
600
1.
324
862
1267
1632
2952
3492
3857
4484
4929
271
5200
24.
A

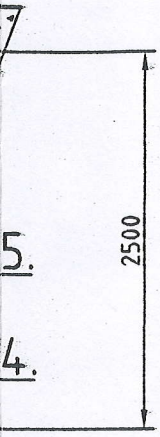

DOKUMENTACE SKUTEČNÉHO PROVEDENÍ

POZ.	NÁZEV	KS
26	MONTÁŽNÍ VSUVKA 200	1
25	UCHYTKA 150	2
24	UCHYTKA (KOZLIK) 200	4
23	UCHYTKA 125	2
22	UCHYTKA 200	3
21	ŠOUPĚ DN 125	1
20	REDUKCE 200/125	1
18	T-KUS 125/125 (90°)	1
17	MONTÁŽNÍ VSUVKA 125	1
16	TOČIVÁ PŘÍRUBA PVC 125x4,8 PN 10	1
15	POKLOP 1200x1200 (NEREZOVÝ)	1
14	ŽEBŘÍKOVÉ STUPADLO - POGUMOVANÉ	10
13	TOČIVÁ PŘÍRUBA PVC 200x7,7 PN 10	1
12	T-KUS 200/200 (45°)	1
11	T-KUS 200/200 (90°)	2
10	ZPĚTNÁ KLAPKA DN 200	3
9	ŠOUPĚ DN 200	5
8	REDUKCE 200/150	1
7	ŠOUPĚ DN 150	1
6	T-KUS 150/150 (90°)	1
5	MONTÁŽNÍ VSUVKA 150	1
4	TOČIVÁ PŘÍRUBA PVC 160x6,2 PN 10	1
3	VÝTLAK PVC 200x7,7 PN 10 (Spoj.šachta-ČOV)	1
2	VÝTLAK PVC 125x4,8 PN 10 (Veltruby-Spoj.šachta)	1
1	VÝTLAK PVC 160x6,2 PN 10 (Velký Osek-Spoj.Šachta Veltruby)	1

Projektant:	ing.Miloslav KIEZLER	Kreslil:	ing.Jiří MULLER
Hl.inz.projektu:	ing.Luďek ŠÍMA	Kompletoval:	p.Marek DRVOTA
Stupen:	Projekt k SP	Format	A3
Investor:	Mě.ú.Kolín	Datum:	10.2000

VAK-KAN spol. s r.o.

Stavba:	Přeprava odpadních vod z obcí do ČOV Kolín VOD-KA PNEUMATIC SYSTEM	Zakázka c.: 4400010	Meritko: 1:50
Název:	PNEUMATICKÝ VÝTLAK-SPOJNÁ ŠACHTA VÝTLAKŮ PŮDORYS A PODÉLNÝ ŘEZ	Vyhotoveni: 3	C.prilohy: E.2.4.1